

DEPARTEMENT DES ALPES MARITIMES

MAITRE D'OUVRAGE



SISA
Syndicat Intercommunal
de la Siagne et de ses affluents

MAITRE D'OUVRAGE MARITIME



MARCHE DU CANAL DE PROVENCE
ET COMMUNAUTE D'AGGLOMERATION SCP

MAITRE D'OUVRAGE



SOGREAH
Société d'Aménagement
et d'Entretien des Ouvrages
Hydrauliques

ESLIM TSL 1
une société de Groupe AGE



TRAVAUX MARITIMES

OPTIMISATION DE LA ZONE D'EXPANSION DE CRUES
DE LA BASSE VALLEE DE LA SIAGNE
TRANCHE 2 : RECALIBRAGE DU BEAL


DOSSIER DE RECOLEMENT
VUE EN PLAN
DIGUE DE ST EXUPERY

PROJET					
REALISER PAR	ESLIM TSL 1	DATE DE REALISATION	2014	ETAT	PROJET
DATE DE REALISATION	2014	DATE DE REALISATION	2014	ETAT	PROJET



PROJET DE DOCUMENT : RECALIBRAGE DU BEAL
IN REG PROVISIONNE

QUINTOLI PACA

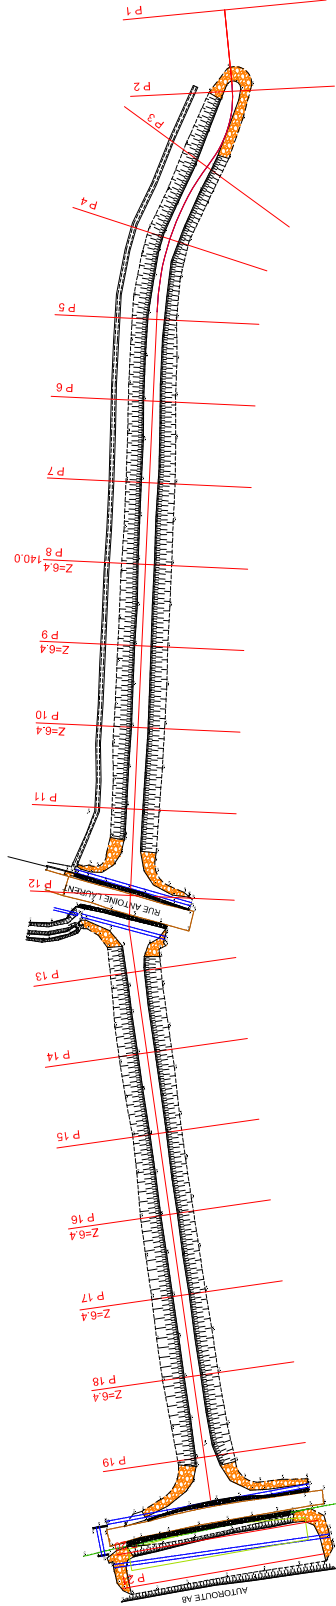DR / PC / 9A05 / CH / PLA / RE / 019 / R



DEPARTEMENT DES ALPES MARITIMES

MATRE D'OUVRAGE	MATRE D'OUVRAGE MANDATAIRE

MATRE D'OEUVRE

SOGREAH
CONSULTANTS

GROUPEMENT ENTREPRISES


 **TAMA**
TRAVAUX PUBLICS

**OPTIMISATION DE LA ZONE D'EXPANSION DE CRUES
DE LA BASSE VALLEE DE LA SAGNE
TRANCHE 2 : RECALIBRAGE DU BEAL**


DOSSIER DE RECOULEMENT
VUE EN PLAN

DIGUE DU MERLON A8

Etat	0	16/05/17	REVISION	ESCALIER	LA FERRAGUAT
Modifications	Rév.	Date	REVISION	Etat	Approuvé

Origine du document :
GUNTOLI PACA
REVISION 01/19
IN L'OCCE PROVENCE

DR - PC / 9A05 / CH / PLA / RE / 019 / R

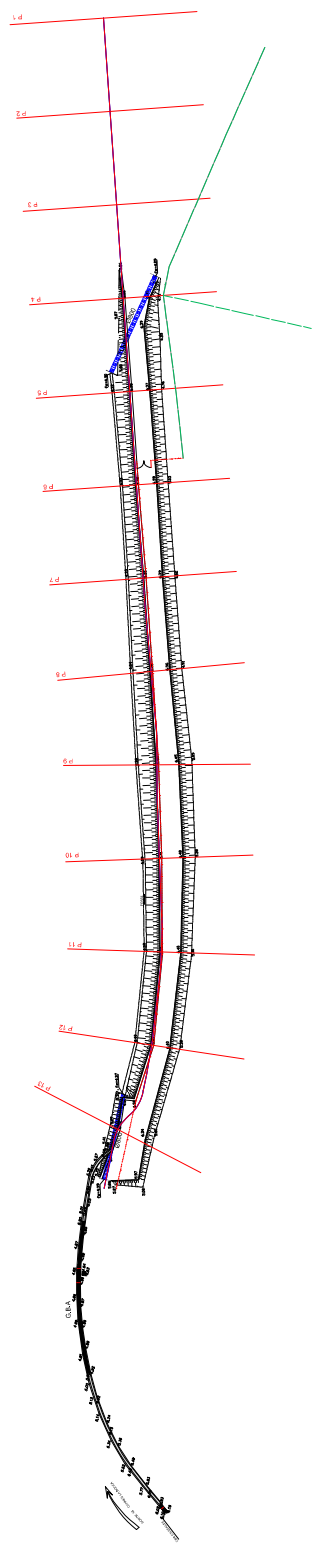

DEPARTEMENT DES ALPES MARITIMES


MATRE D'OUVRAGE

SOGREAH
CONSULTANTS

GROUPEMENT PARTENAIRES

ELINTOLU
INGENIERIE

TAMA
TRAVAUX PUBLICS

OPTIMISATION DE LA ZONE D'EXPANSION DE CRUES
DE LA BASSE VALLEE DE LA SIAGNE
TRANCHE 2 : RECALIBRAGE DU BEAL

DOSSIER DE RECOLEMENT

VUE EN PLAN


DIGUE DE LA PLAINE DE LAVAL

Etat	0	REV/01	H.SALOMONE	F.CAILLET	J.L.FERRERAULT
Modifications		Date	Etat	Verifié	Approuvé

ESCALA D'EXECUTION	ESCALE 1:500
INDICE PROJECTION	

QUINTOLI PACA

DR - PC / 9A05 / CH / PLA / RE / 029 / R

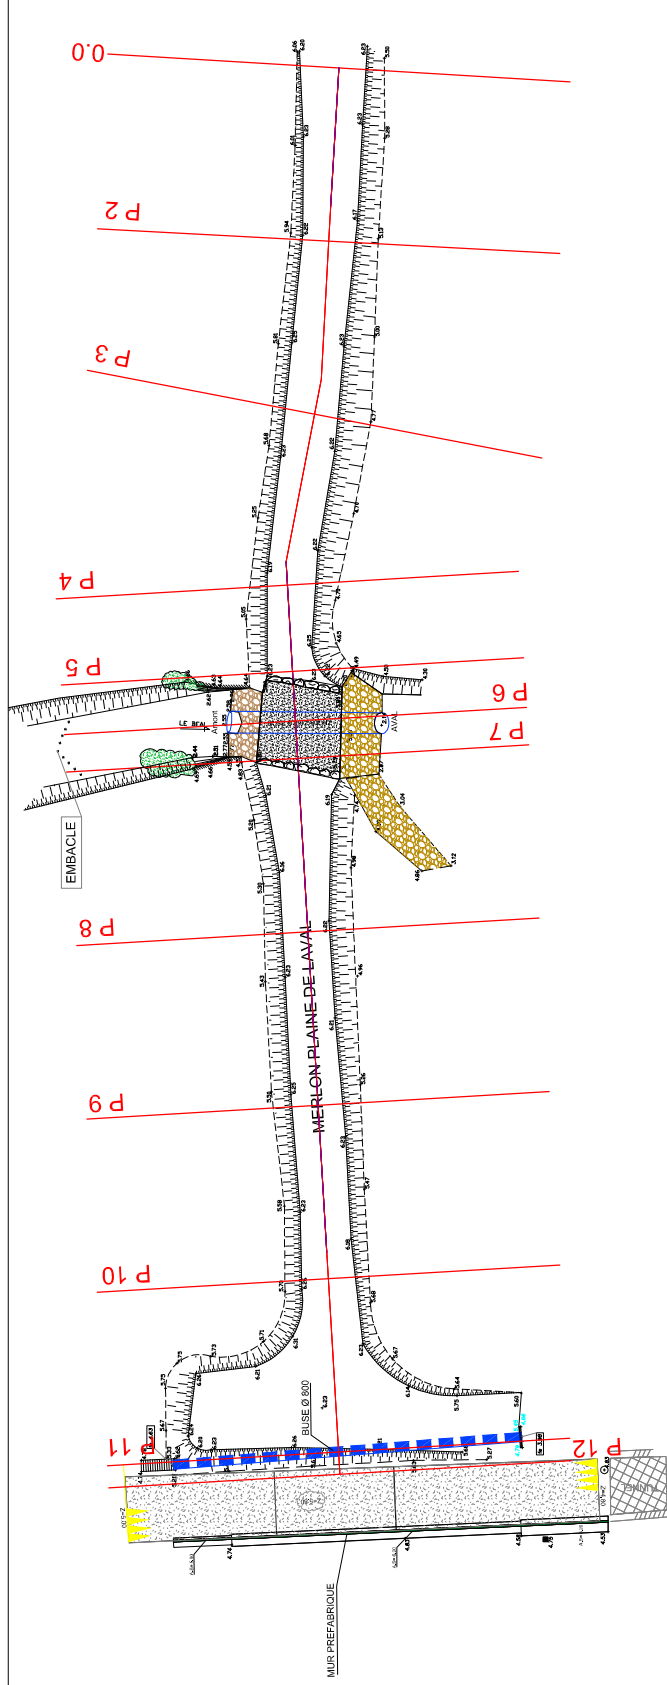

DEPARTEMENT DES ALPES MARITIMES

MATRE D'OUVRAGE



SISA
Syndicat Intercommunal
de la Siagne et ses Affluents

MATRE D'OUVRAGE MARITIMARE



SCP
SOCIETE DU CANAL DE PROVENCE
ET D'AMENAGEMENT DE LA REGION PROVENCE

MATRE D'OUVRAGE



SOGREAH
CONSULTANTS

ELINTOULI



ELINTOULI
une société du groupe NGE
MARITIMARE

GROUPEMENT ENTREPRISES



TAMA
TRAVAUX MARITIMES

OPTIMISATION DE LA ZONE D'EXPANSION DE CRUES
DE LA BASSE VALLEE DE LA SIAGNE
TRANCHE Z : RECALIBRAGE DU BEAL

DOSSIER DE RECOULEMENT
VUE EN PLAN
PLANCHE 4

RECOULEMENT	0	10/07/11	15/03/09	F. ZALLET	J.L. PERREGAULT
Modifications	Rév.	Des	Emis	Validé	Approuvé

Origine du document :
GUINTOULI/PACA
ECHELLE: 1/1000

DR - PC / 9A05 / CH / PLA / RE / 009 / R

